

Grünplanung


Vegetationskartierung/Vitalität der Bäume
Bebauungsplanverfahren III/4/25.01 „Masurenweg“

Für Flur 59, Flurstücke 1285, 1286 und 1288

Tabelle: Liste der kartierten Bäume auf den Flurstücken 1285, 1286, 1288, Flur 59.

	Art	StU (cm)	Kronentraufe (m)	Bemerkung
1	Apfel	110	8	tot
2	Apfel	150	9	Baumhöhle
3	Birke	70		
4	Birne	140	5	erhaltenswert
5	Blutbuche (<i>Fagus sylvatica f. purpurea</i>)	130	12	erhaltenswert
6	Hainbuche (<i>Carpinus betulus</i>)	240	11	erhaltenswert
7	Linde	128	10,6	zur Hälfte abgängig
8	Pflaume	80		
9	Kirsche	205		abgängig
10	Kirsche	170		
11	Apfel	80	4,6	
12	Tanne	106	5	erhaltenswert
13	Lebensbaum	60	3	
14	Wildkirsche (verm.)	73	3	
15	Wildkirsche (verm.)	92	7	
16	Tanne	116	5	
17	Tanne zweistämmig	78/46	4,4	
18	Tanne	64	3	
19	Tanne	50	2	

Die in grau hinterlegten Bäume (Nr. 4, 5, 6 und 12) sind laut Umweltamt besonders erhaltenswert.
Alle Bäume, außer Baum Nr. 13, 18 und 19, unterliegen der Baumschutzsatzung.

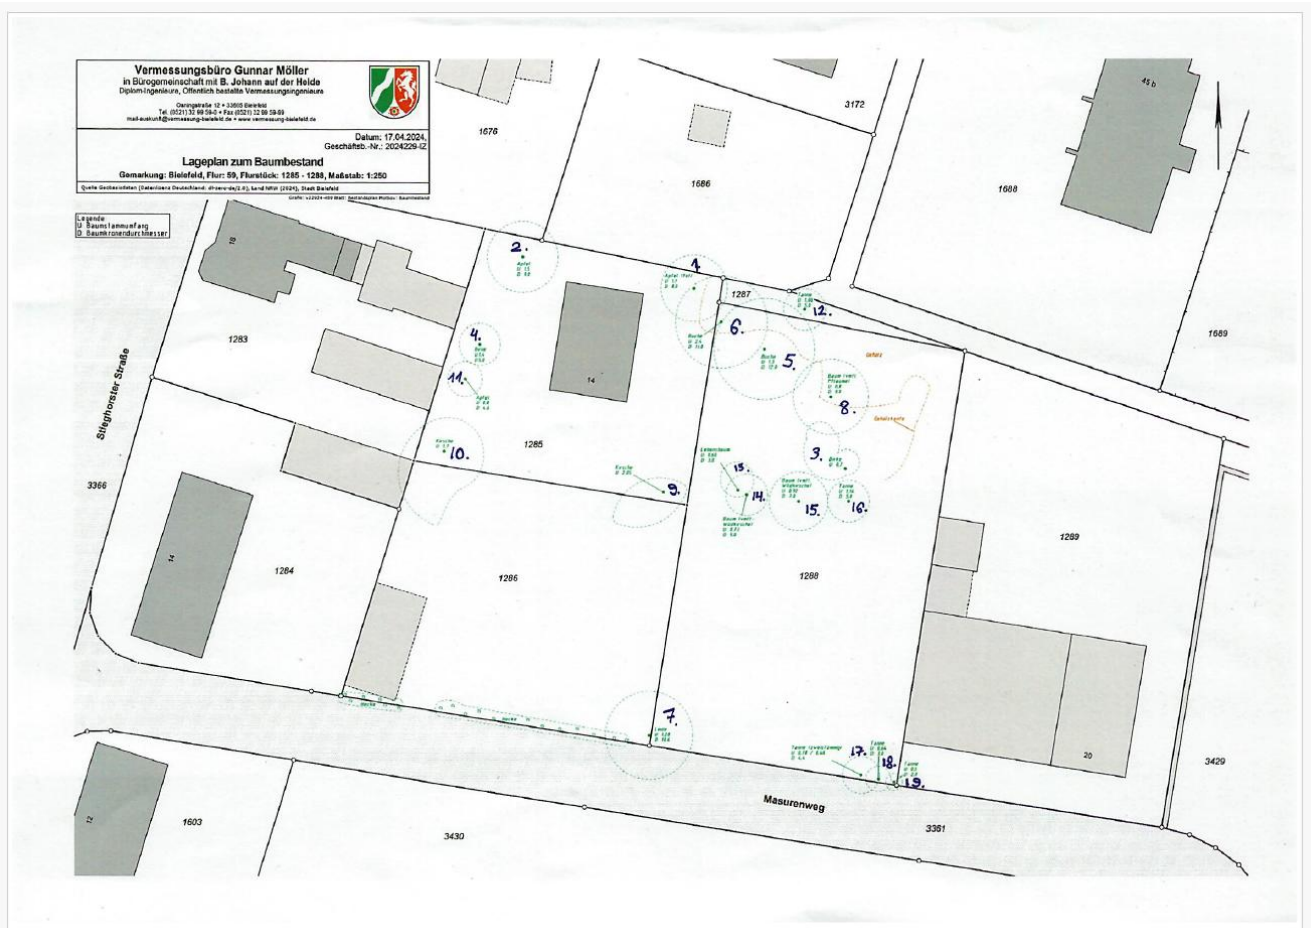

Lageplan zum Baumbestand, Vermessungsbüro Gunnar Möller (vom 17.04.2024)
Scan, eingetragen sind markierte Baumnummern

Fotos von Baum Nr. 4, 5, 6



Birne, Baum Nr.4 (30.07.24)



Blutbuche (Fagus sylvatica f. purpurea), Baum Nr.5 (30.07.24)



Hainbuche (Carpinus betulus), Baum Nr.6 (30.07.24)

I.A.

Gez. Losing

Osnungstraße 12 • 33605 Bielefeld
Tel. (0521) 32 99 59-0 • Fax (0521) 32 99 59-99
mail-auskunft@vermessung-bielefeld.de • www.vermessung-bielefeld.de

Datum: 17.04.2024,
Geschäftsb.-Nr.: 2024229-IZ

Gemarkung: Bielefeld, Flur: 59, Flurstück: 1285 - 1288, Maßstab: 1:250

Quelle Geobasisdaten (Datenlizenz Deutschland: dl-zero-de/2.0), Land NRW (2024), Stadt Bielefeld

Grafik: v22924-489 Blatt: Bestandsplan Plotbox: Baumbestand

Legende:
U: Baumstammumfang
D: Baumkronendurchmesser

