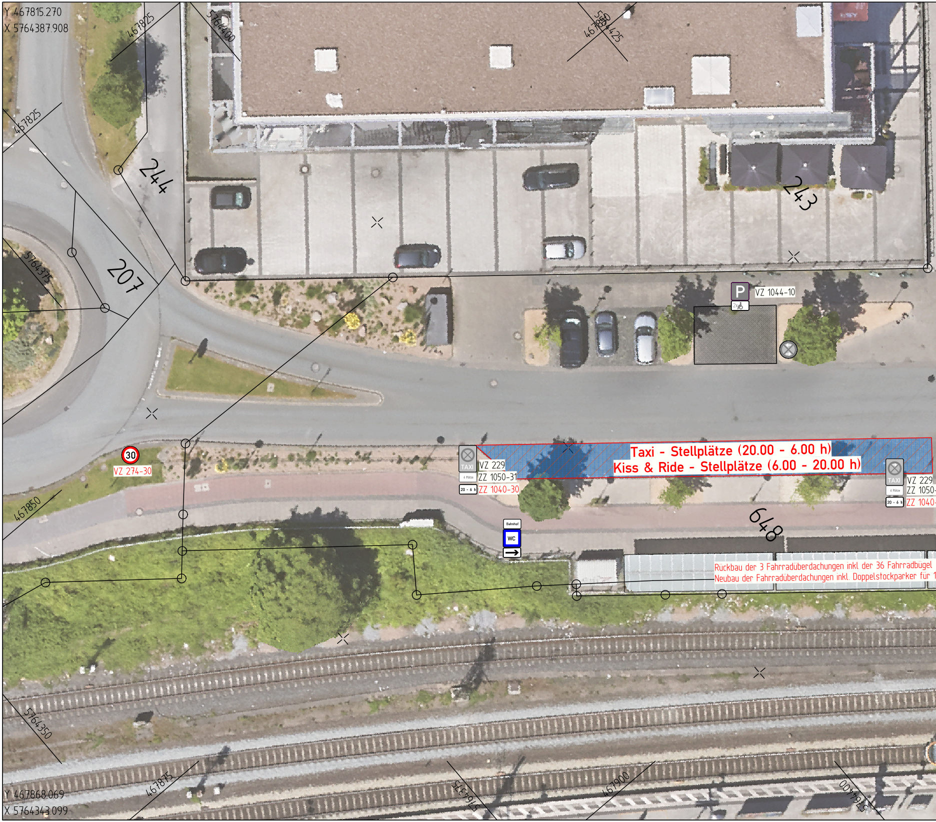
Y 467815.270
X 5764387.908
467825
5764400
467850
5764425
467825
244
243
207
5764375
P
2x
VZ 1044-10
30
VZ 274-30
467850
TAXI
6 Plätze
20 - 6 h
VZ 229
ZZ 1050-31
ZZ 1040-30
Taxi - Stellplätze (20.00 - 6.00 h)
Kiss & Ride - Stellplätze (6.00 - 20.00 h)
TAXI
6 Plätze
20 - 6 h
VZ 229
ZZ 1050-
ZZ 1040-
Bahnhof
WC
648
Rückbau der 3 Fahrradüberdachungen inkl der 36 Fahrradbügel
Neubau der Fahrradüberdachungen inkl. Doppelstockparker für 1
5764350
467875
5764375
467900
5764400
Y 467868.069
X 5764343.099

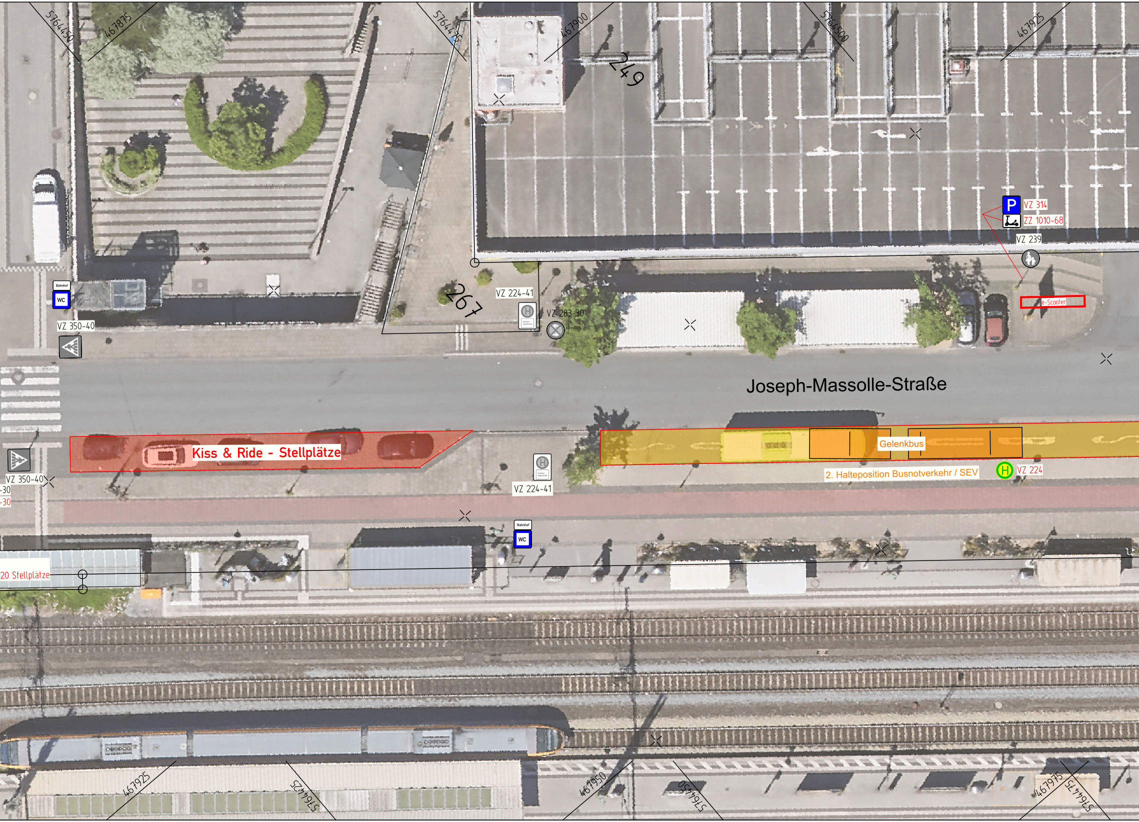
5764450
467875
5764475
467900
249
5764500
467925
267
VZ 224-41
VZ 283-30
P
VZ 314
ZZ 1010-68
VZ 239
e-Scooter
Bahnhof
WC
VZ 350-40
Joseph-Massolle-Straße
Kiss & Ride - Stellplätze
Gelenkbus
2. Halteposition Busnotverkehr / SEV
H
VZ 224
VZ 224-41
VZ 350-40
-30
-30
Bahnhof
WC
20 Stellplätze
467925
5764425
467950
5764450
467975
5764475

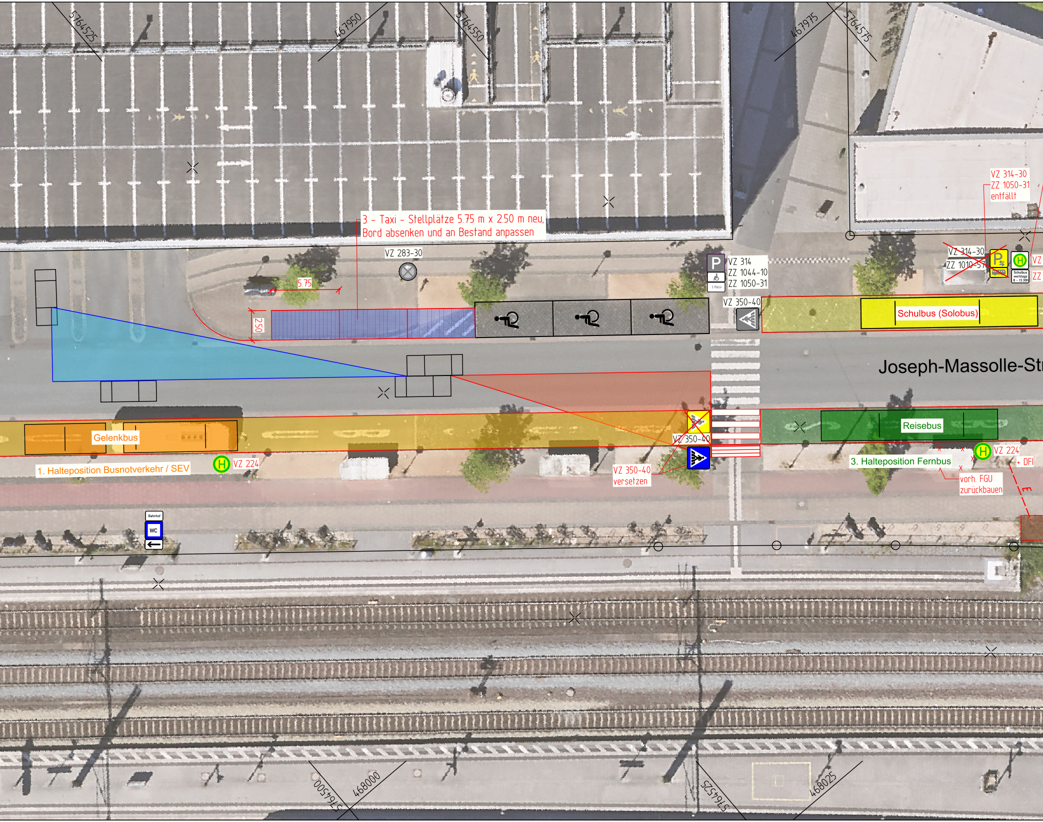
5764525
467950
5764550
467975
5764575
3 - Taxi - Stellplätze 5.75 m x 2.50 m neu,
Bord absenken und an Bestand anpassen
VZ 283-30
5.75
2.50
P
VZ 314
ZZ 1044-10
ZZ 1050-31
VZ 350-40
VZ 314-30
ZZ 1050-31
entfällt
~~VZ 314-30~~
~~ZZ 1010-57~~
Schulbus
werktags
8 - 13.30h
VZ
ZZ
Schulbus (Solobus)
Joseph-Massolle-St
Gelenkbus
1. Halteposition Busnotverkehr / SEV
VZ 224
VZ 350-40
VZ 350-40
versetzen
Reisebus
3. Halteposition Fernbus
VZ 224
+ DFI
vorh. FGU
zurückbauen
Bahnhof
WC
5764500
468000
5764525
468025

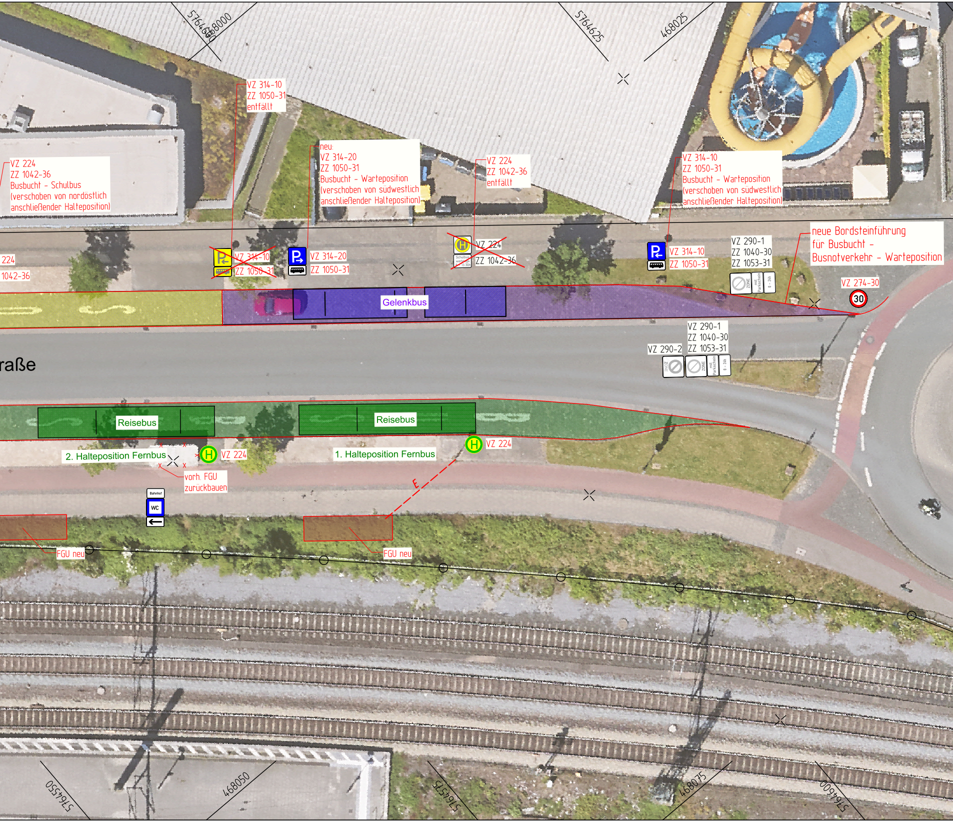
5764600
468000
5764625
468025
VZ 314-10
ZZ 1050-31
entfällt
VZ 224
ZZ 1042-36
Busbucht - Schulbus
(verschoben von nordöstlich
anschließender Halteposition)
neu:
VZ 314-20
ZZ 1050-31
Busbucht - Warteposition
(verschoben von südwestlich
anschließender Halteposition)
VZ 224
ZZ 1042-36
entfällt
VZ 314-10
ZZ 1050-31
Busbucht - Warteposition
(verschoben von südwestlich
anschließender Halteposition)
224
1042-36
~~VZ 314-10~~
~~ZZ 1050-31~~
VZ 314-20
ZZ 1050-31
~~VZ 224~~
~~ZZ 1042-36~~
VZ 314-10
ZZ 1050-31
VZ 290-1
ZZ 1040-30
ZZ 1053-31
neue Bordsteinführung
für Busbucht -
Busnotverkehr - Warteposition
VZ 274-30
30
Gelenkbus
raße
VZ 290-1
ZZ 1040-30
ZZ 1053-31
VZ 290-2
Reisebus
Reisebus
2. Halteposition Fernbus
VZ 224
1. Halteposition Fernbus
VZ 224
vorh. FGU
zurückbauen
Bahnhof
WC
E
FGU neu
FGU neu
5764550
468050
5764575
468075
5764600

Anlage 2 zu DS 9146/2020-2025

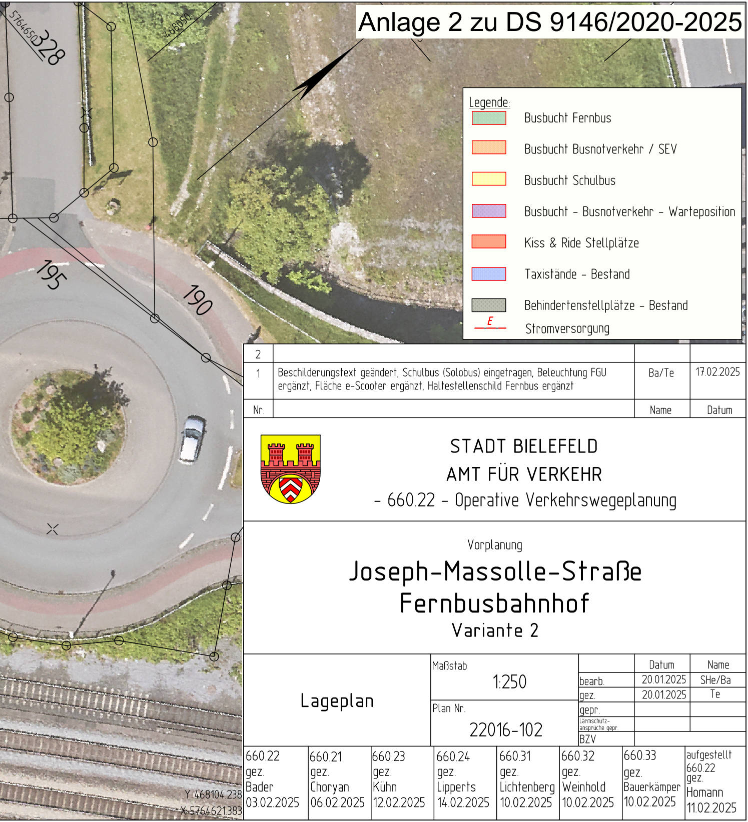
5764650
328
468050
195
190
Y 468104.238
X 5764621.383

Legende:

- 🟩 Busbucht Fernbus
- 🟧 Busbucht Busnotverkehr / SEV
- 🟨 Busbucht Schulbus
- 🟪 Busbucht - Busnotverkehr - Warteposition
- 🟥 Kiss & Ride Stellplätze
- 🟦 Taxistände - Bestand
- ▨ Behindertenstellplätze - Bestand
- —E— Stromversorgung

Nr.		Name	Datum
2			
1	Beschilderungstext geändert, Schulbus (Solobus) eingetragen, Beleuchtung FGU ergänzt, Fläche e-Scooter ergänzt, Haltestellenschild Fernbus ergänzt	Ba/Te	17.02.2025

STADT BIELEFELD
AMT FÜR VERKEHR
- 660.22 - Operative Verkehrswegeplanung

Vorplanung

Joseph-Massolle-Straße Fernbusbahnhof

Variante 2

Lageplan

Maßstab 1:250

Plan Nr. 22016-102

	Datum	Name
bearb.	20.01.2025	SHe/Ba
gez.	20.01.2025	Te
gepr.		
Lärmschutzansprüche gepr.		
BZV		

660.22 gez. Bader 03.02.2025	660.21 gez. Choryan 06.02.2025	660.23 gez. Kühn 12.02.2025	660.24 gez. Lipperts 14.02.2025	660.31 gez. Lichtenberg 10.02.2025	660.32 gez. Weinhold 10.02.2025	660.33 gez. Bauerkämper 10.02.2025	aufgestellt 660.22 gez. Homann 11.02.2025